

## 青森都市計画市場の変更（青森市決定）

都市計画市場中 1号青森市中央卸売市場を次のように変更する。

名 称		位 置	面 積	備 考
番 号	市 場 名			
1	青森市中央卸売市場	青森市卸町	約96,300㎡	
2	青森市公設地方卸売市場	青森市大字牛館字松枝	約22,100㎡	

「区域及び構造は計画図表示のとおり」

### 理 由

青森市中央卸売市場のうち花き部が、農林水産省が策定した第9次中央卸売市場整備計画において、地方卸売市場に転換することに伴い、これら2市場の名称と都市計画に定める市場の名称との整合を図ることとし、青森都市計画市場のうち、青森市中央卸売市場の一部を、青森市公設地方卸売市場として変更するものである。

赤書き : 変更前  
 黒書き : 変更後

新旧対照表

名 称		位 置	面 積	備 考
番 号	市 場 名			
1	青森市中央卸売市場	青森市卸町	約96,300㎡	
2	青森市公設地方卸売市場	青森市大字牛館字松枝	約22,100㎡	


変更概要

名 称		変更項目	変更内容		備 考
番号	市 場 名		変更前	変更後	
1	青森市中央卸売市場	区域（面積）の変更	約 118,400㎡	約 96,300㎡	約22,100㎡減
2	青森市公設地方卸売市場	1号青森市中央卸売市場の一部区域を 2号青森市公設地方卸売市場とする	—	約 22,100㎡	



# 青森都市計画市場の変更（青森市決定）計画図

平成 年度	
名称	1号 青森市中央卸売市場の変更
図面種別	計画図
縮尺	S=1 : 2,500 (A1)
図面番号	
葉の内	
青 森 市	

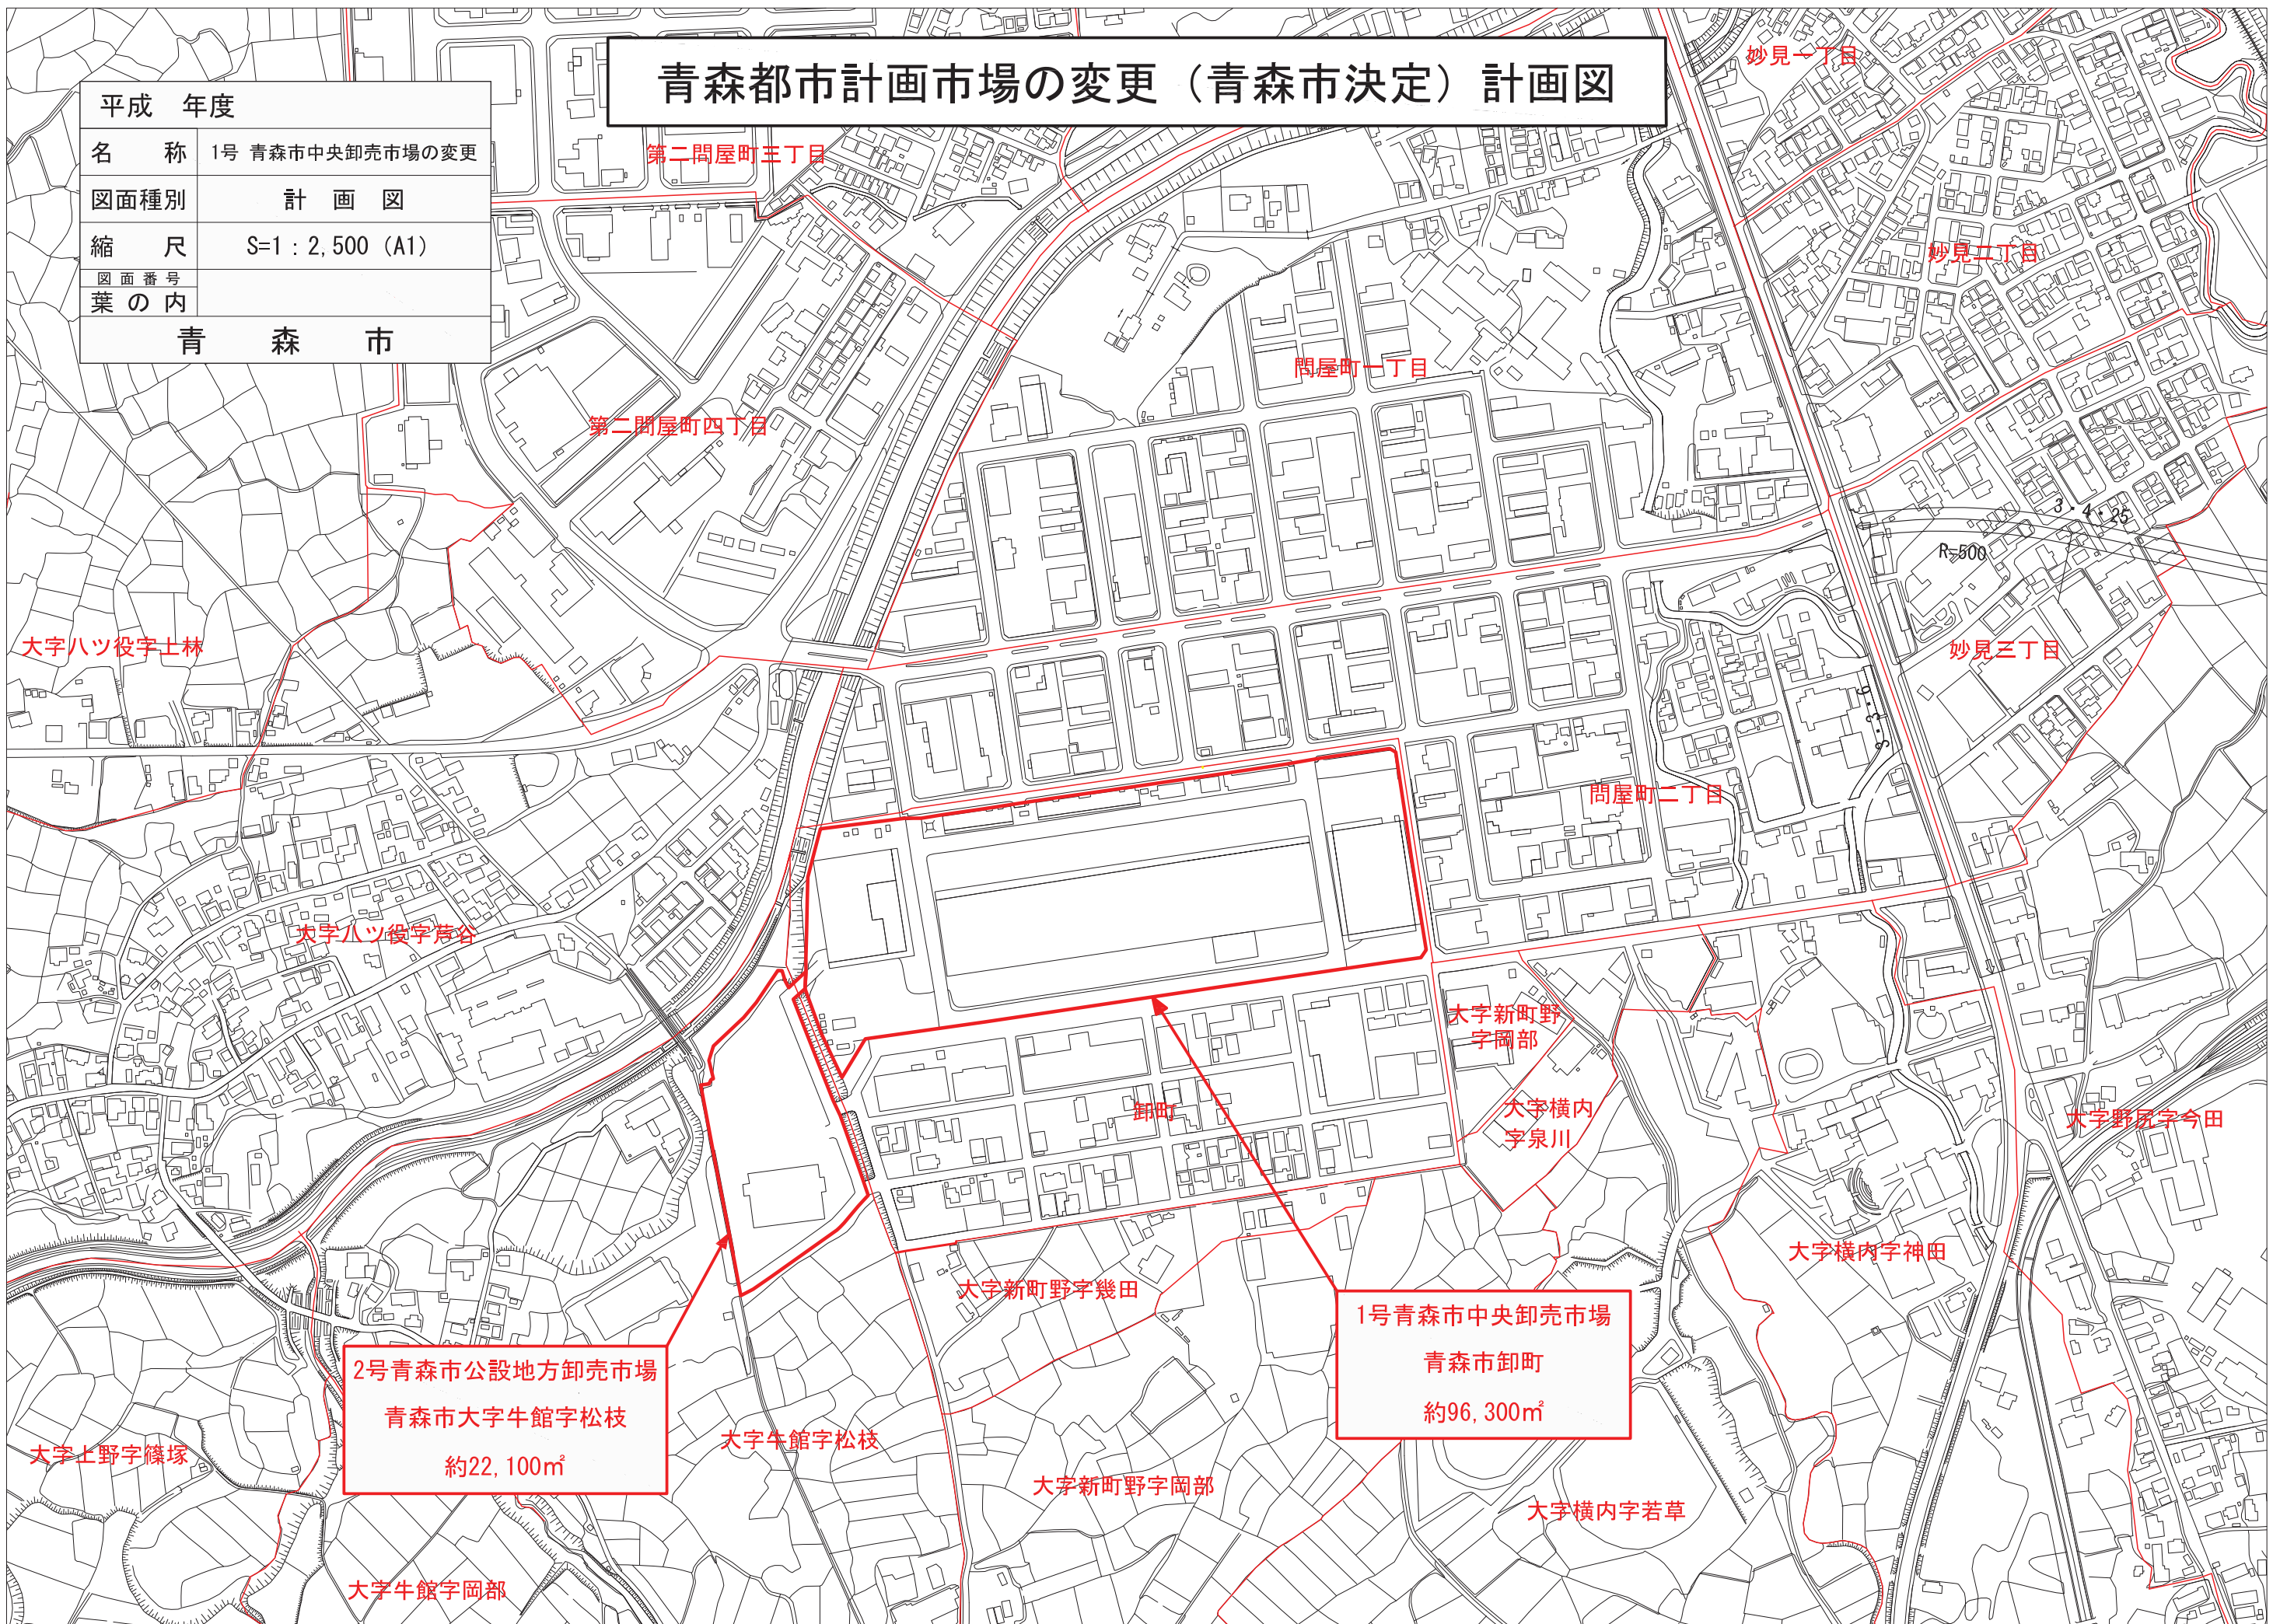

2号青森市公設地方卸売市場  
青森市大字牛館字松枝  
約22,100㎡

1号青森市中央卸売市場  
青森市卸町  
約96,300㎡

大字ハツ役字士林

大字ハツ役字芦谷

大字上野字篠塚

大字牛館字岡部

第二問屋町四丁目

第二問屋町三丁目

問屋町一丁目

問屋町二丁目

卸町

大字新町野字幾田

大字新町野字岡部

大字新町野  
字岡部

大字横内  
字泉川

大字横内字若草

大字横内字神田

大字野尻字今田

妙見一丁目

妙見二丁目

妙見三丁目

R=500

