


青森都市計画公園の変更(青森市決定) 計画図

令和元年度	
名称	5・4・1号 青い森セントラルパークの追加
図面種別	計画図
縮尺	S=1:2,500(A1)
図面番号	
葉の内	青森市

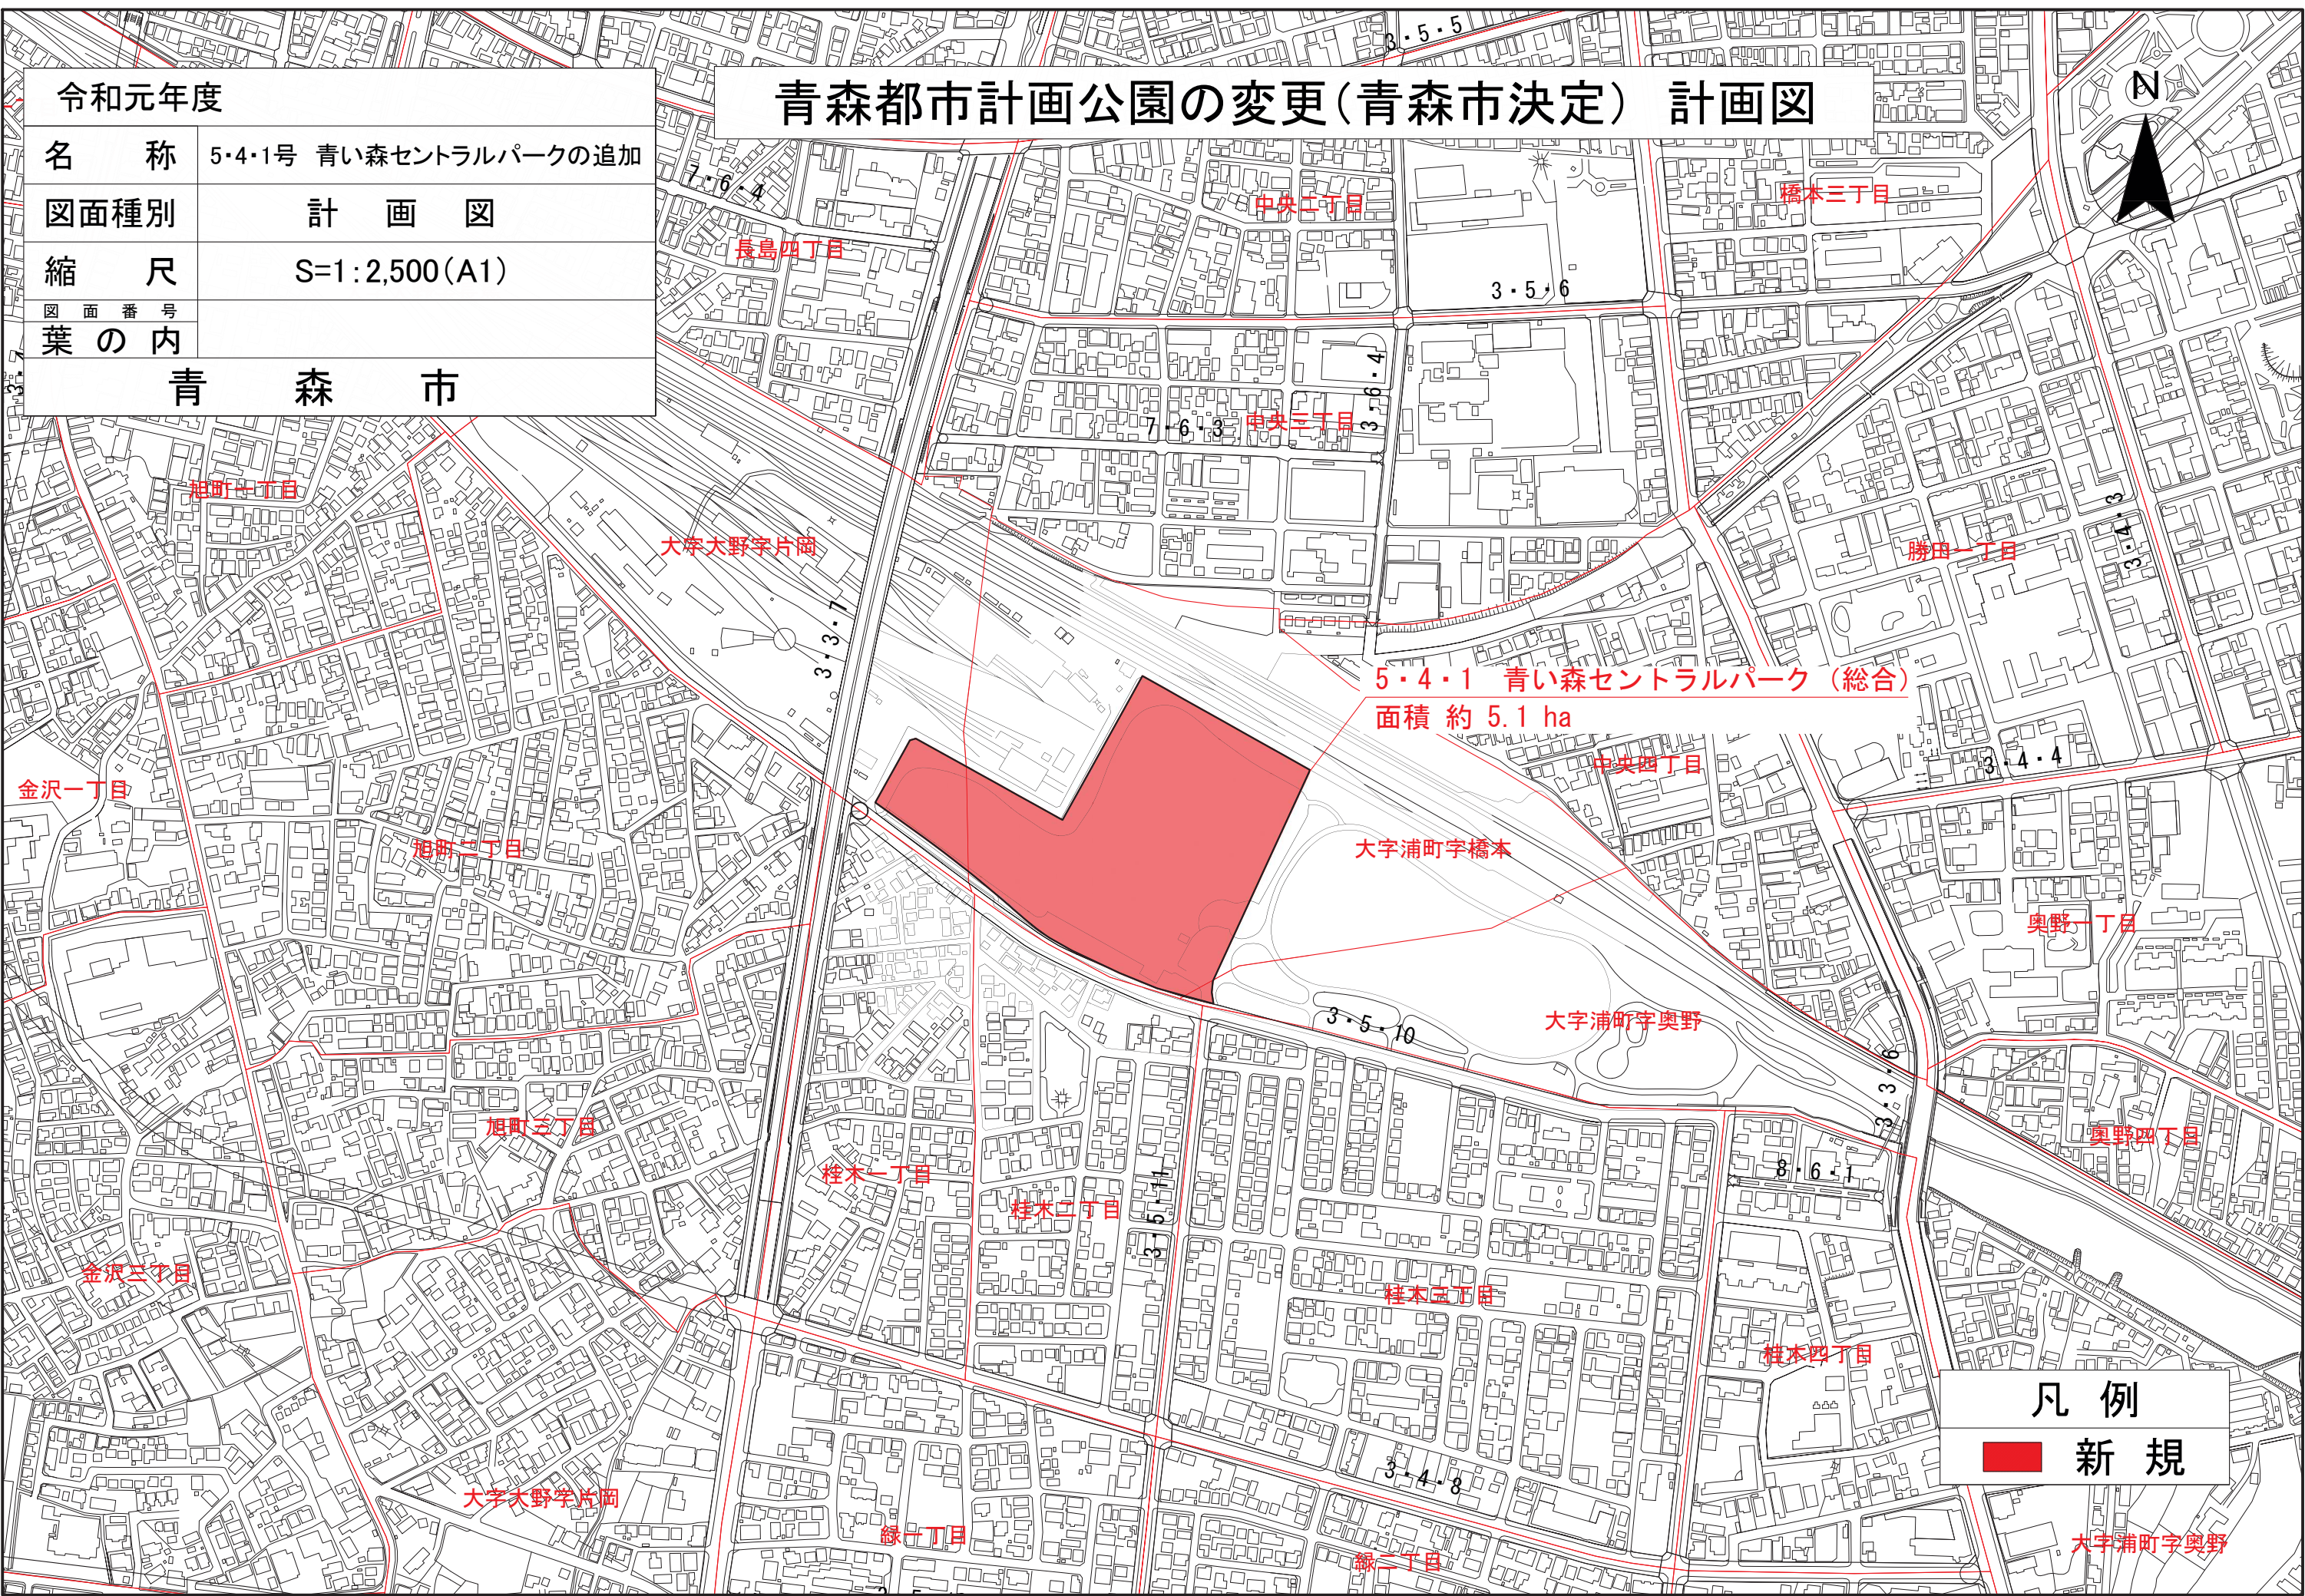

5・4・1 青い森セントラルパーク (総合)
面積 約 5.1 ha

凡例
■ 新規

大字浦町字奥野

青森都市計画公園の変更（青森市決定）

都市計画公園に5・4・1号青い森セントラルパークを次のように追加する。

種別	名称		位置	面積	備考
	番号	公園名			
総合公園	5・4・1	青い森 セントラル パーク	青森市大字 大野字片岡、 青森市大字 浦町字橋本、 青森市大字 浦町字奥野	約5.1ha	園路、広場、 修景施設、 休養施設、 遊戯施設、 運動施設、 便益施設、 管理施設

「区域は計画図表示のとおり」

理由

青い森セントラルパーク市有地部分にスポーツのみならず、多様な催事ができる交流拠点としてアリーナ及び緑地・広場等を整備することにより、市民の健康づくりとスポーツ振興に加えて、交流人口の拡大を図るものである。

また、本市における防災上重要な地区として機能強化を図るとともに、都市施設として位置付けることにより、公園の魅力の向上を図り、良好な都市環境を構築するものである。

新旧対照表

赤書き：変更前

黒書き：変更後

種 別	名 称		位 置	面 積	備 考
	番 号	公 園 名			
— 総合公園	— 5・4・1	— 青い森 セントラル パーク	— 青森市大字 大野字片岡、 青森市大字 浦町字橋本、 青森市大字 浦町字奥野	— 約5.1ha	— 園路、広場、 修景施設、 休養施設、 遊戯施設、 運動施設、 便益施設、 管理施設